



御殿場市一般廃棄物最終処分場平面図 S=1:500

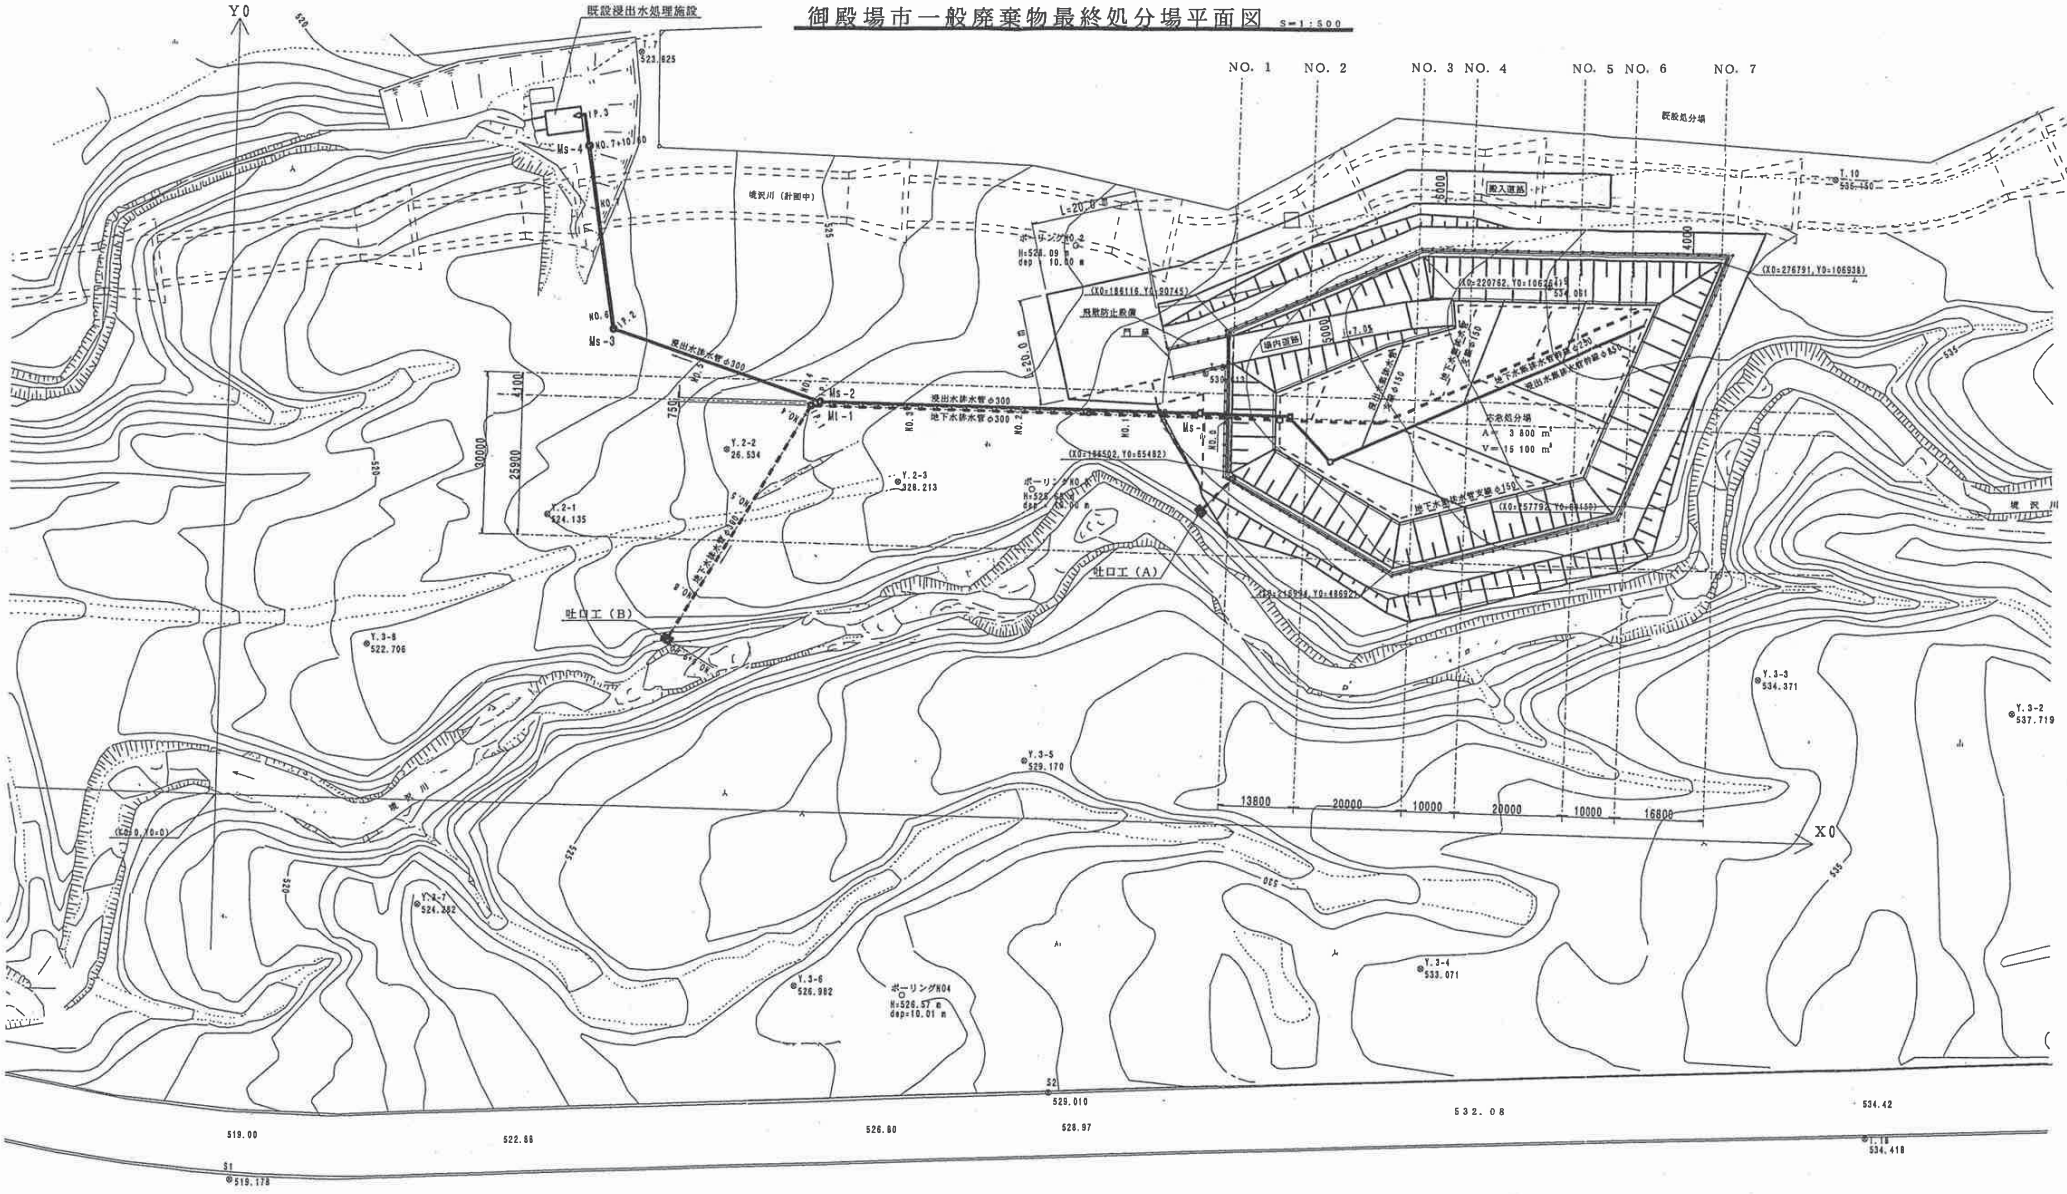

図面名	最終処分場標準平面図		業中
縮尺	1:500	作成年月日	平成8年7月
路線名	御殿場市	神場	地内
年番	18	平成	年度
市長		建設部長	課長
審査		設計	課長
御殿場市			

出来形平面図 (延長)

S = 1 : 500

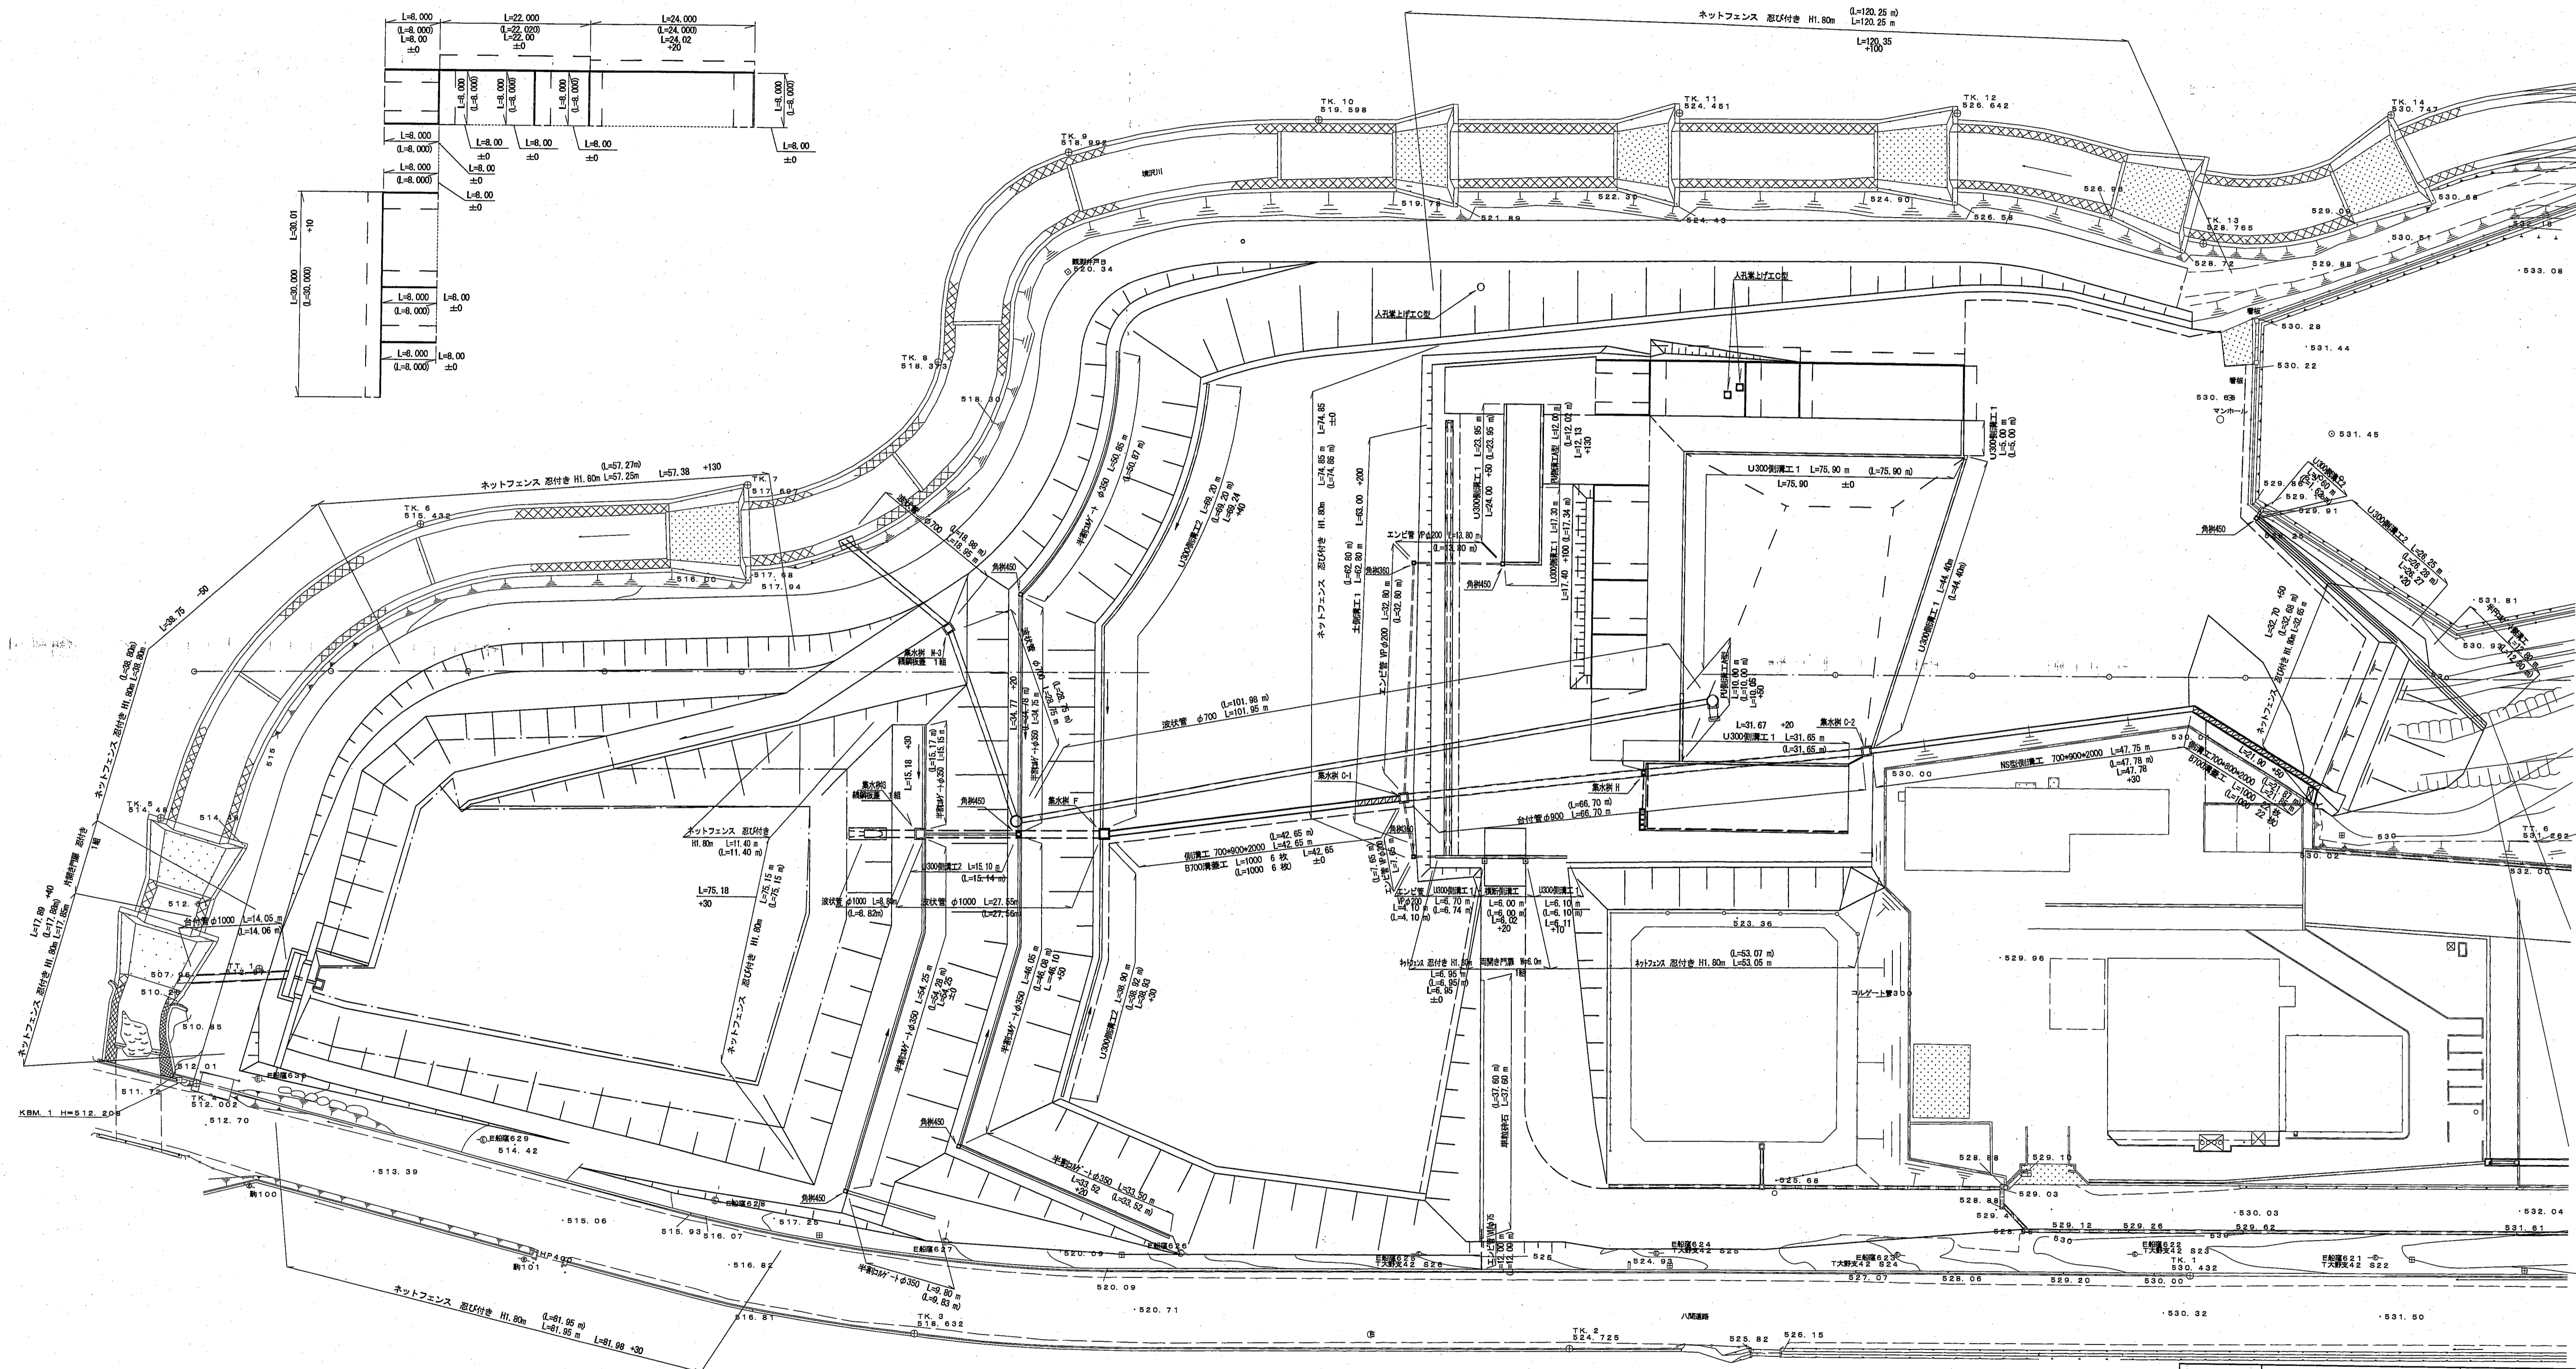


NO. 0

図面名	出来形平面図 (延長)		業中 1 業
縮尺	図示	作成年月日	
事業名	御殿場市粗大廃棄物処理場移転工事		
工事箇所	御殿場市	神場・板妻	地内
年度番号	平成 年度	工種	
市長		部長	課長
審査		設計	課写
御 殿 場 市			

出来形平面図 (基準高)

S = 1 : 500

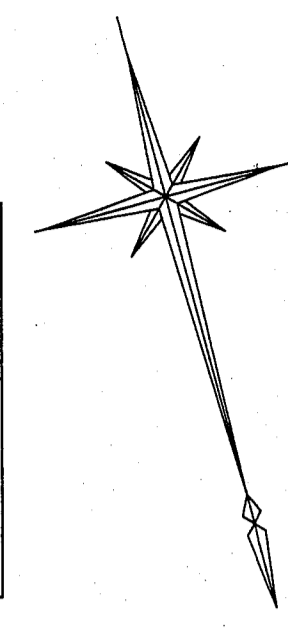



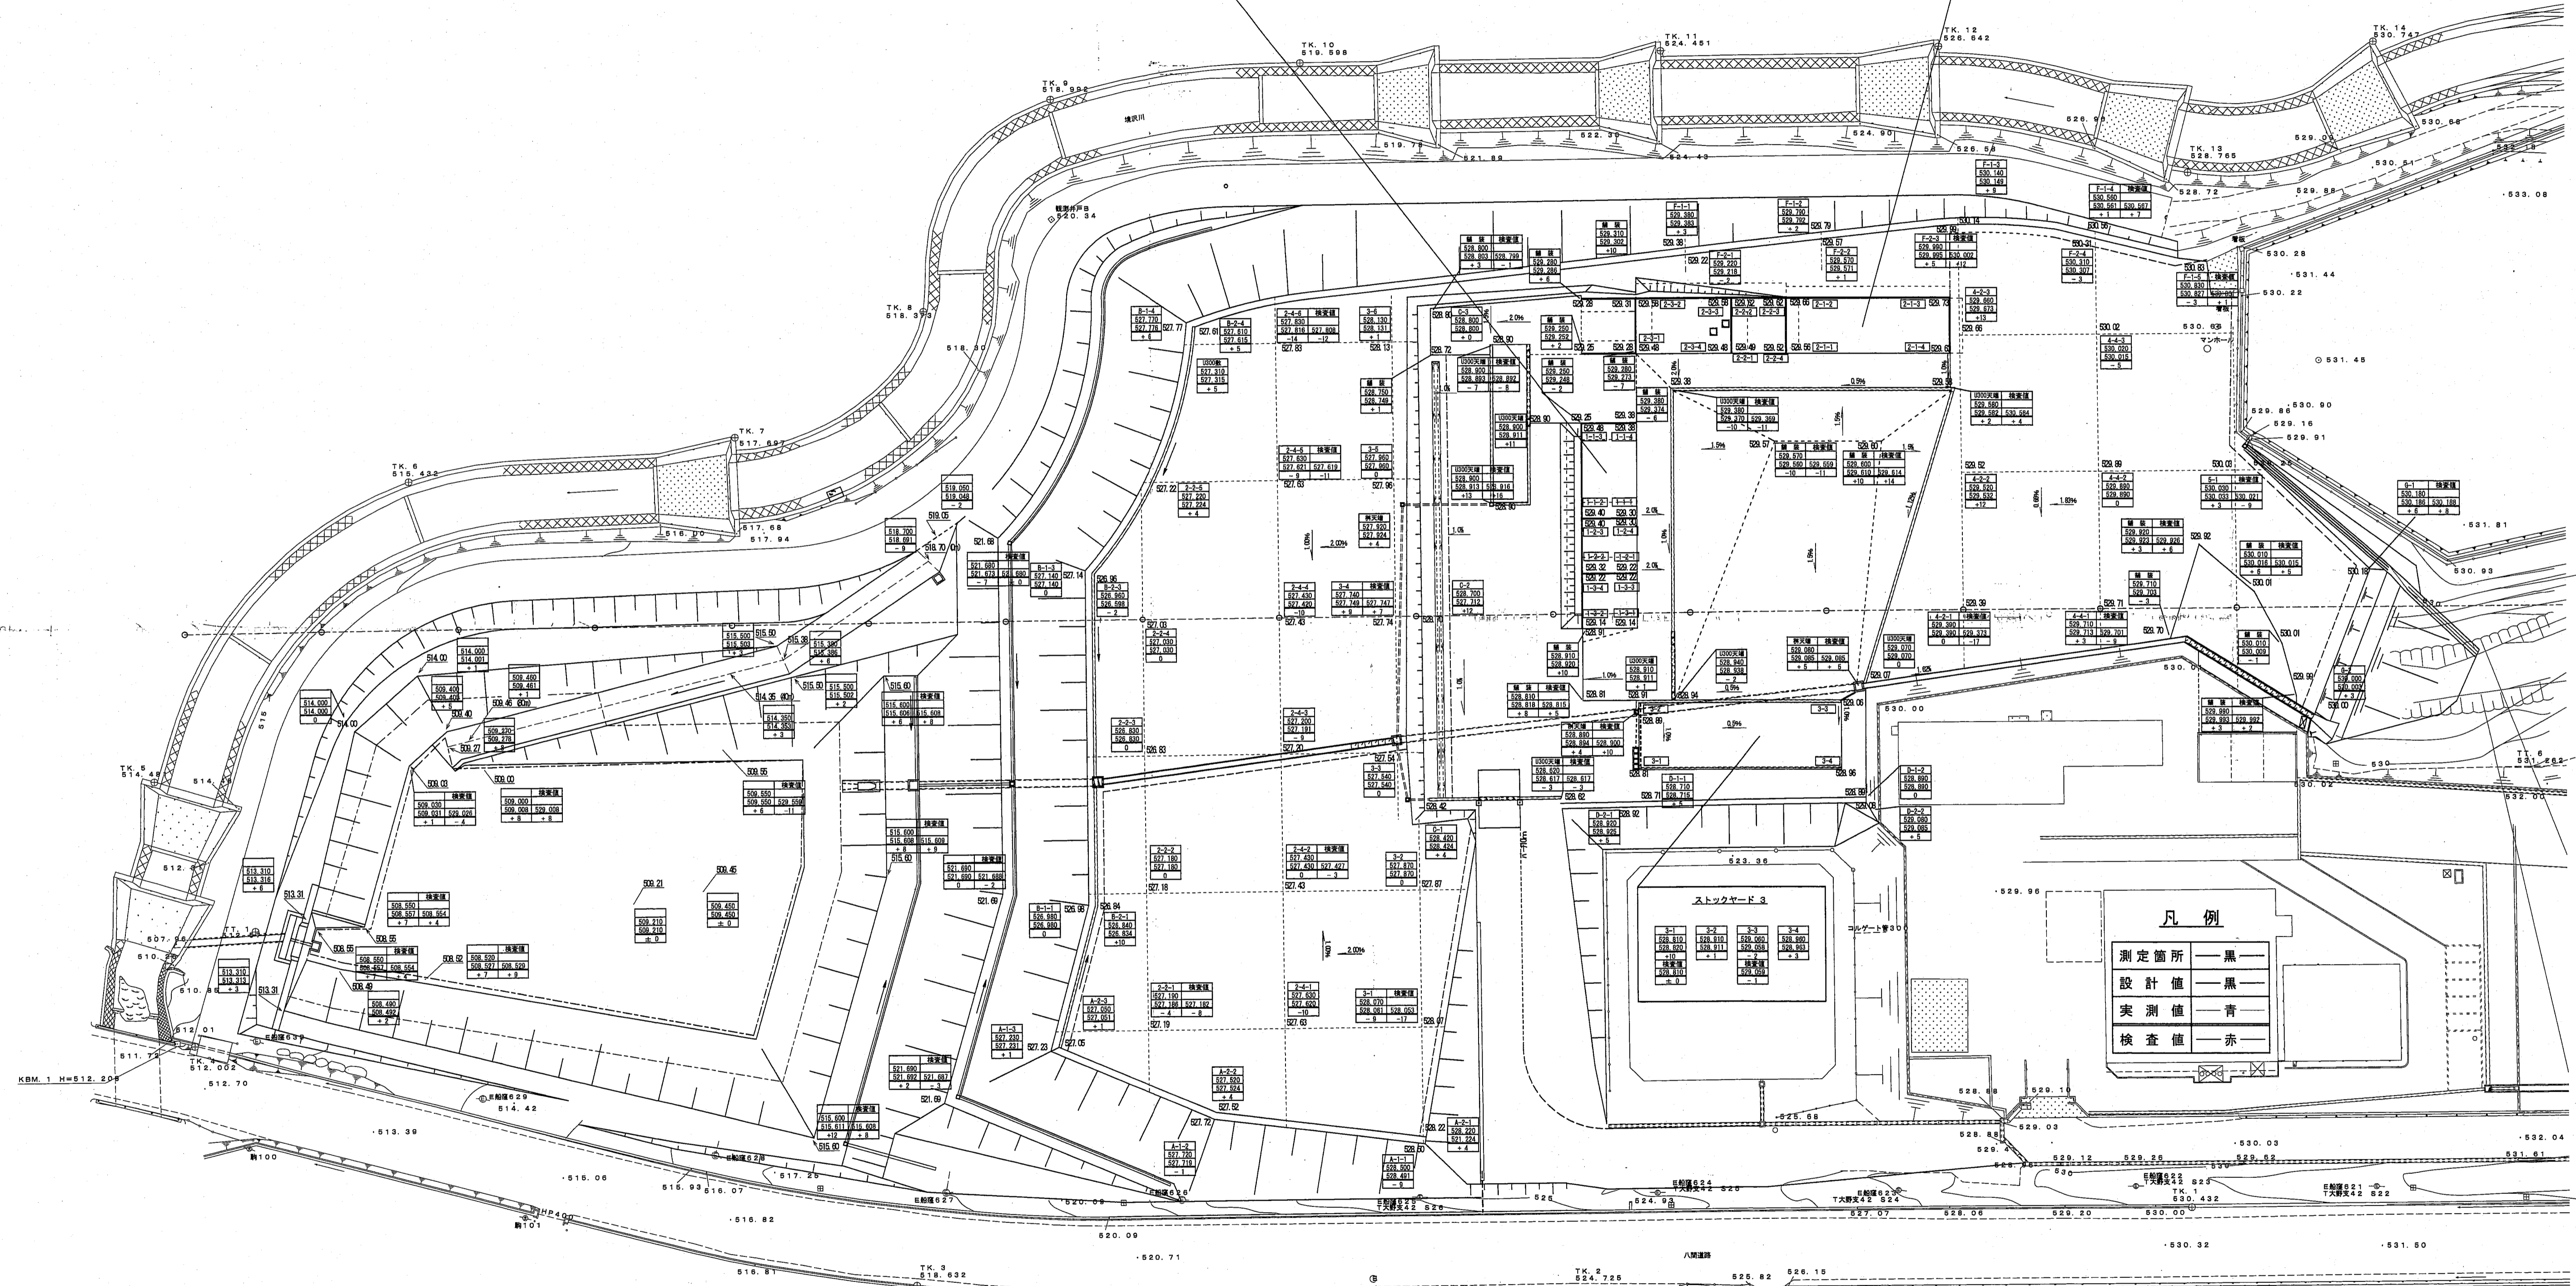

凡例


測定箇所	黒
設計値	黒
実測値	青
検査値	赤

図面名	出来形平面図 (基準高)	業中 1 業
縮尺	図示	作成年月日
事業名	御殿場市粗大廃棄物処理場移転工事	
工事箇所	御殿場市	神場・板妻 地内
年度	平成	年度
番	号	工種
市長	部長	課長
審査	設計	贈写
御殿場市		

NO.0 NO.0+20.00 NO.0+40.00 NO.1 NO.1+20.00 NO.1+40.00 NO.2 NO.2+20.00 NO.2+40.00 NO.3 NO.3+20.00 NO.3+40.00 NO.4 NO.4+20.00 NO.4+40.00

雨水幹リスト					
番号	名称	蓋	寸法	管底	備考
①	雨水幹	MHA350φ	350×350	360H	泥溜め150H
②	"	MHA450φ	450×450	480H	"
③	"	"	"	540H	"
④	"	MHA600φ	600×600	620H	"
⑤	"	MHD600φ	"	710H	"
⑥	"	MHD350φ	350×350	360H	"
⑦	"	MHD450φ	450×450	455H	"
⑧	"	"	"	495H	"
⑨	"	"	"	560H	"
⑩	"	MHD600φ	600×600	780H	"
⑪	"	"	"	890H	"
⑫	"	MHA600φ	"	990H	"
⑬	"	"	"	1060H	"
⑭	掃除口用	MHA 600φ	600×600	1000H	※側は静間尺仕様とする。



図号	内容・備考	年月日	設計	承認

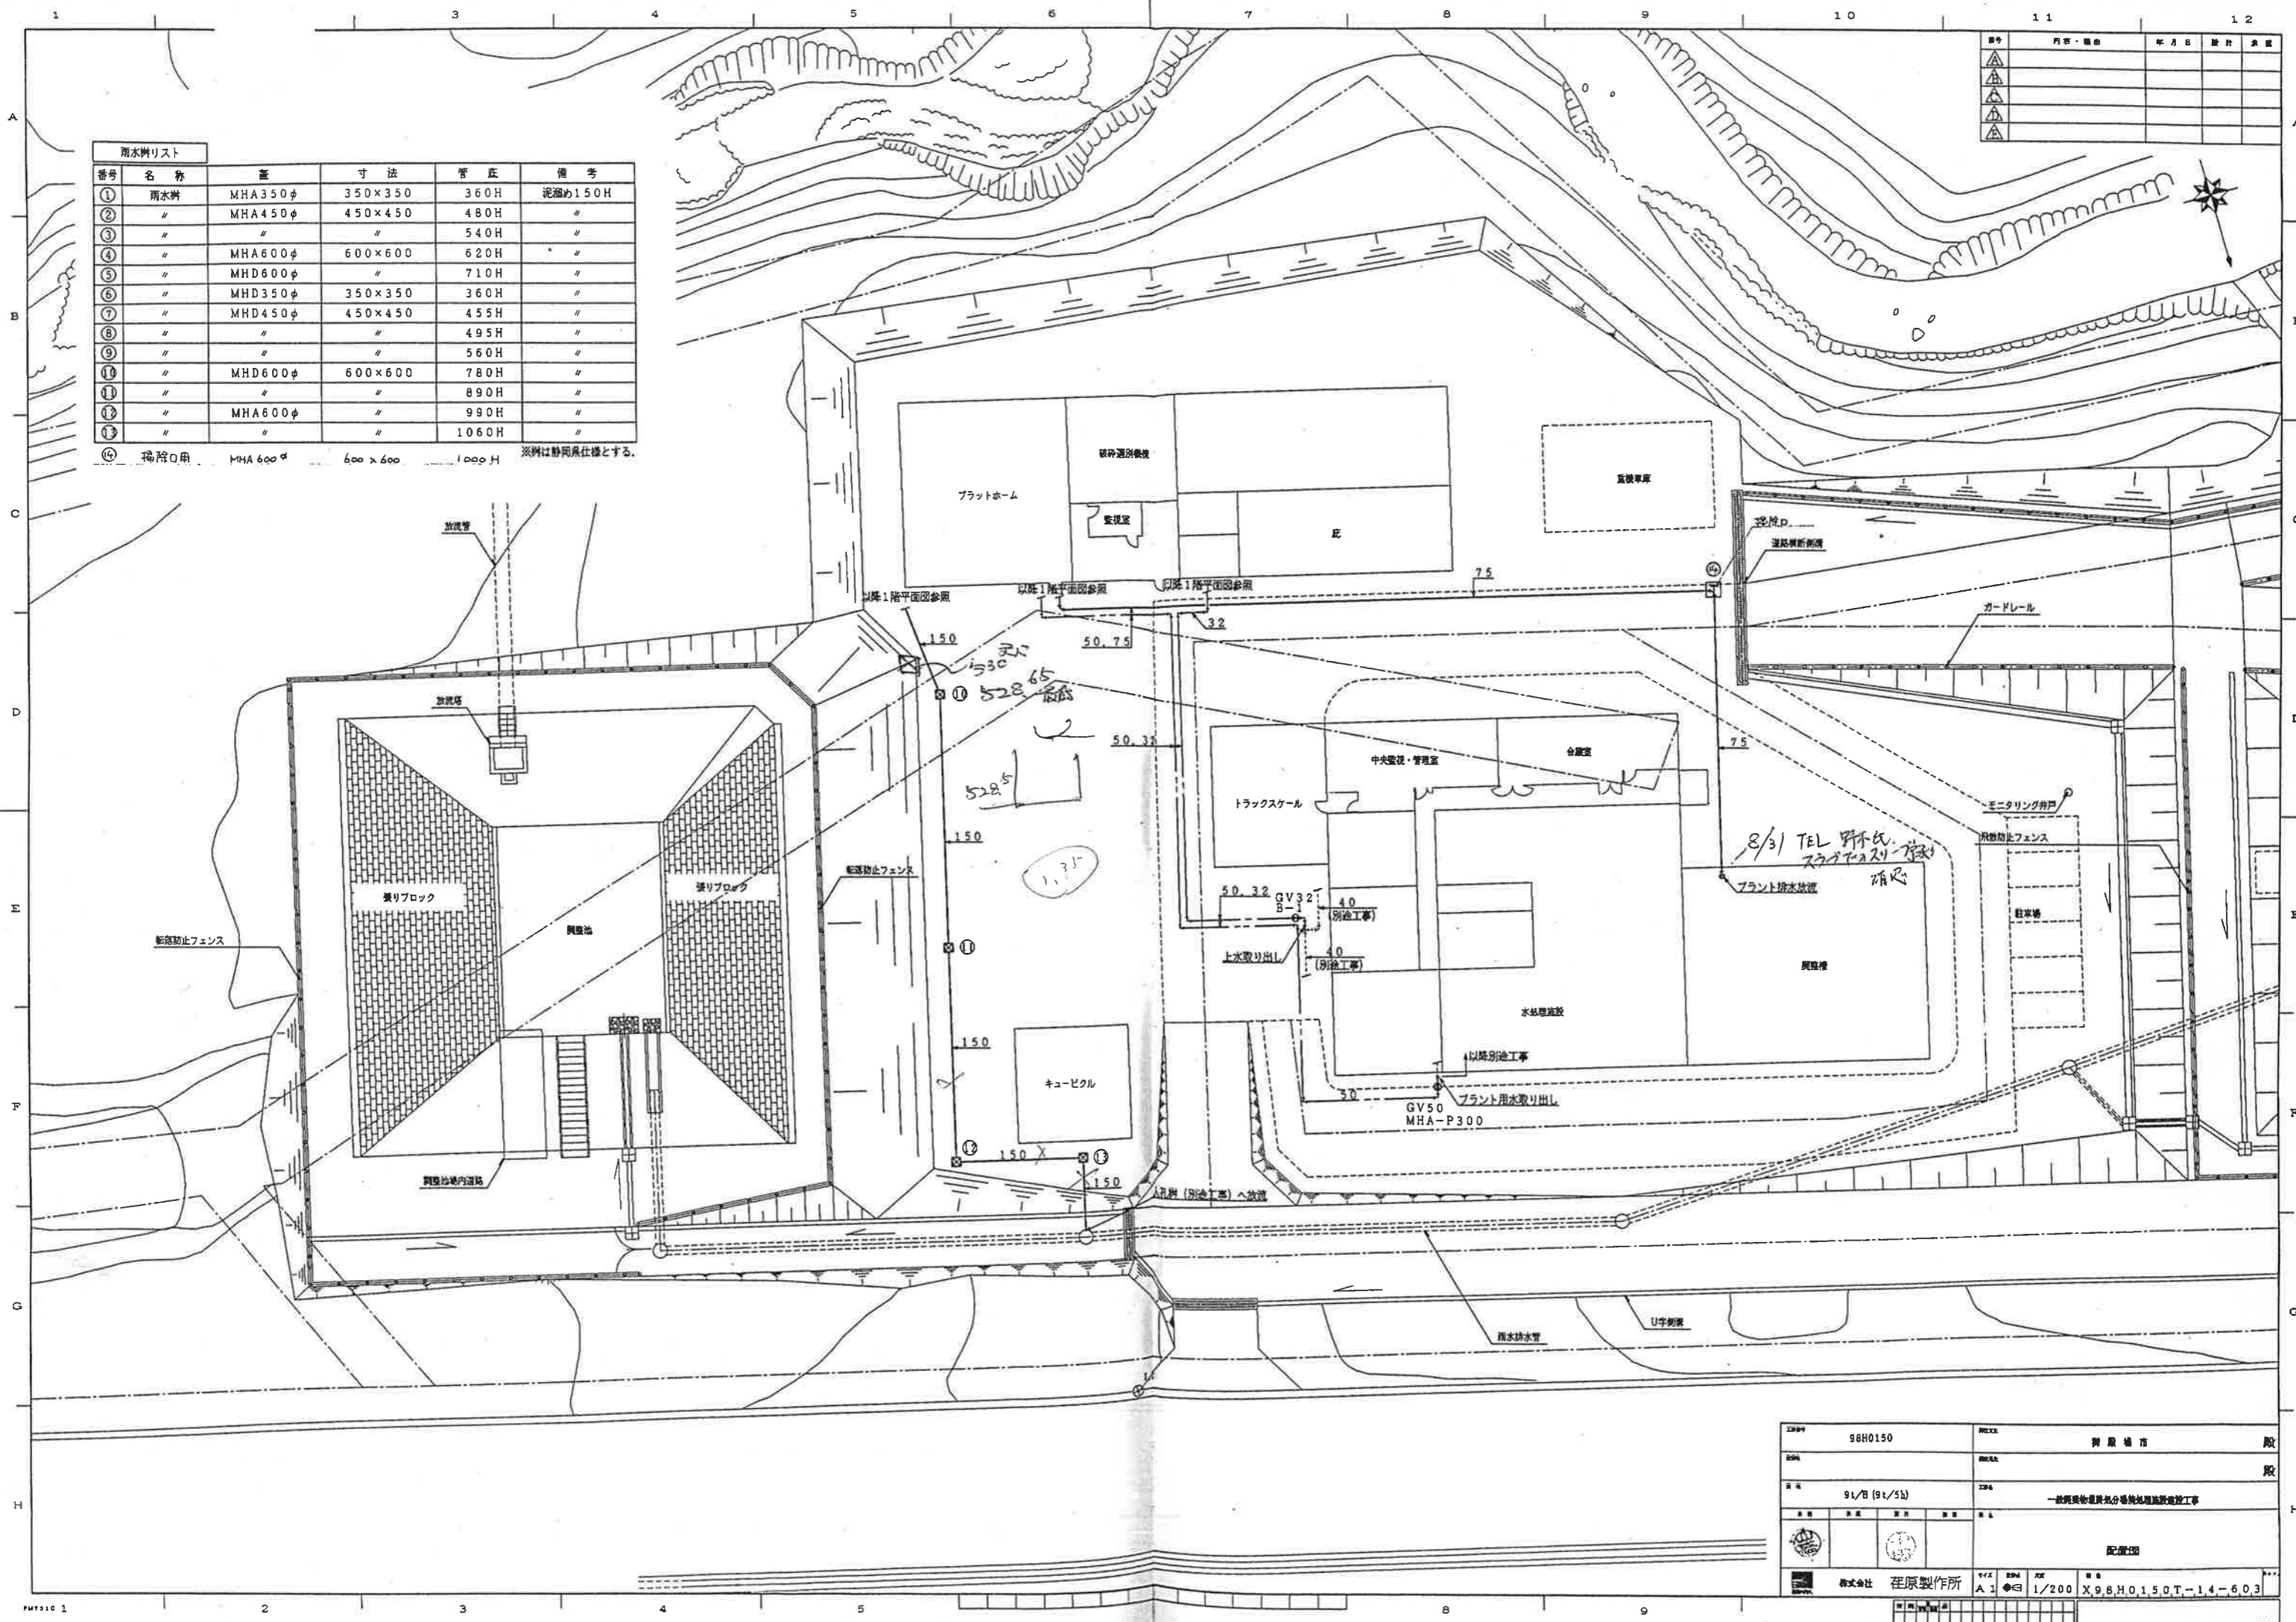

図号	98H0150	図名	御殿場市
図種		図尺	1/200
日付	91/10 (91/5)	工程	一般廃棄物処理処分場処理施設建設工事
設計		監理	
株式会社 在原製作所			

排水出来形平面図

S = 1 : 500

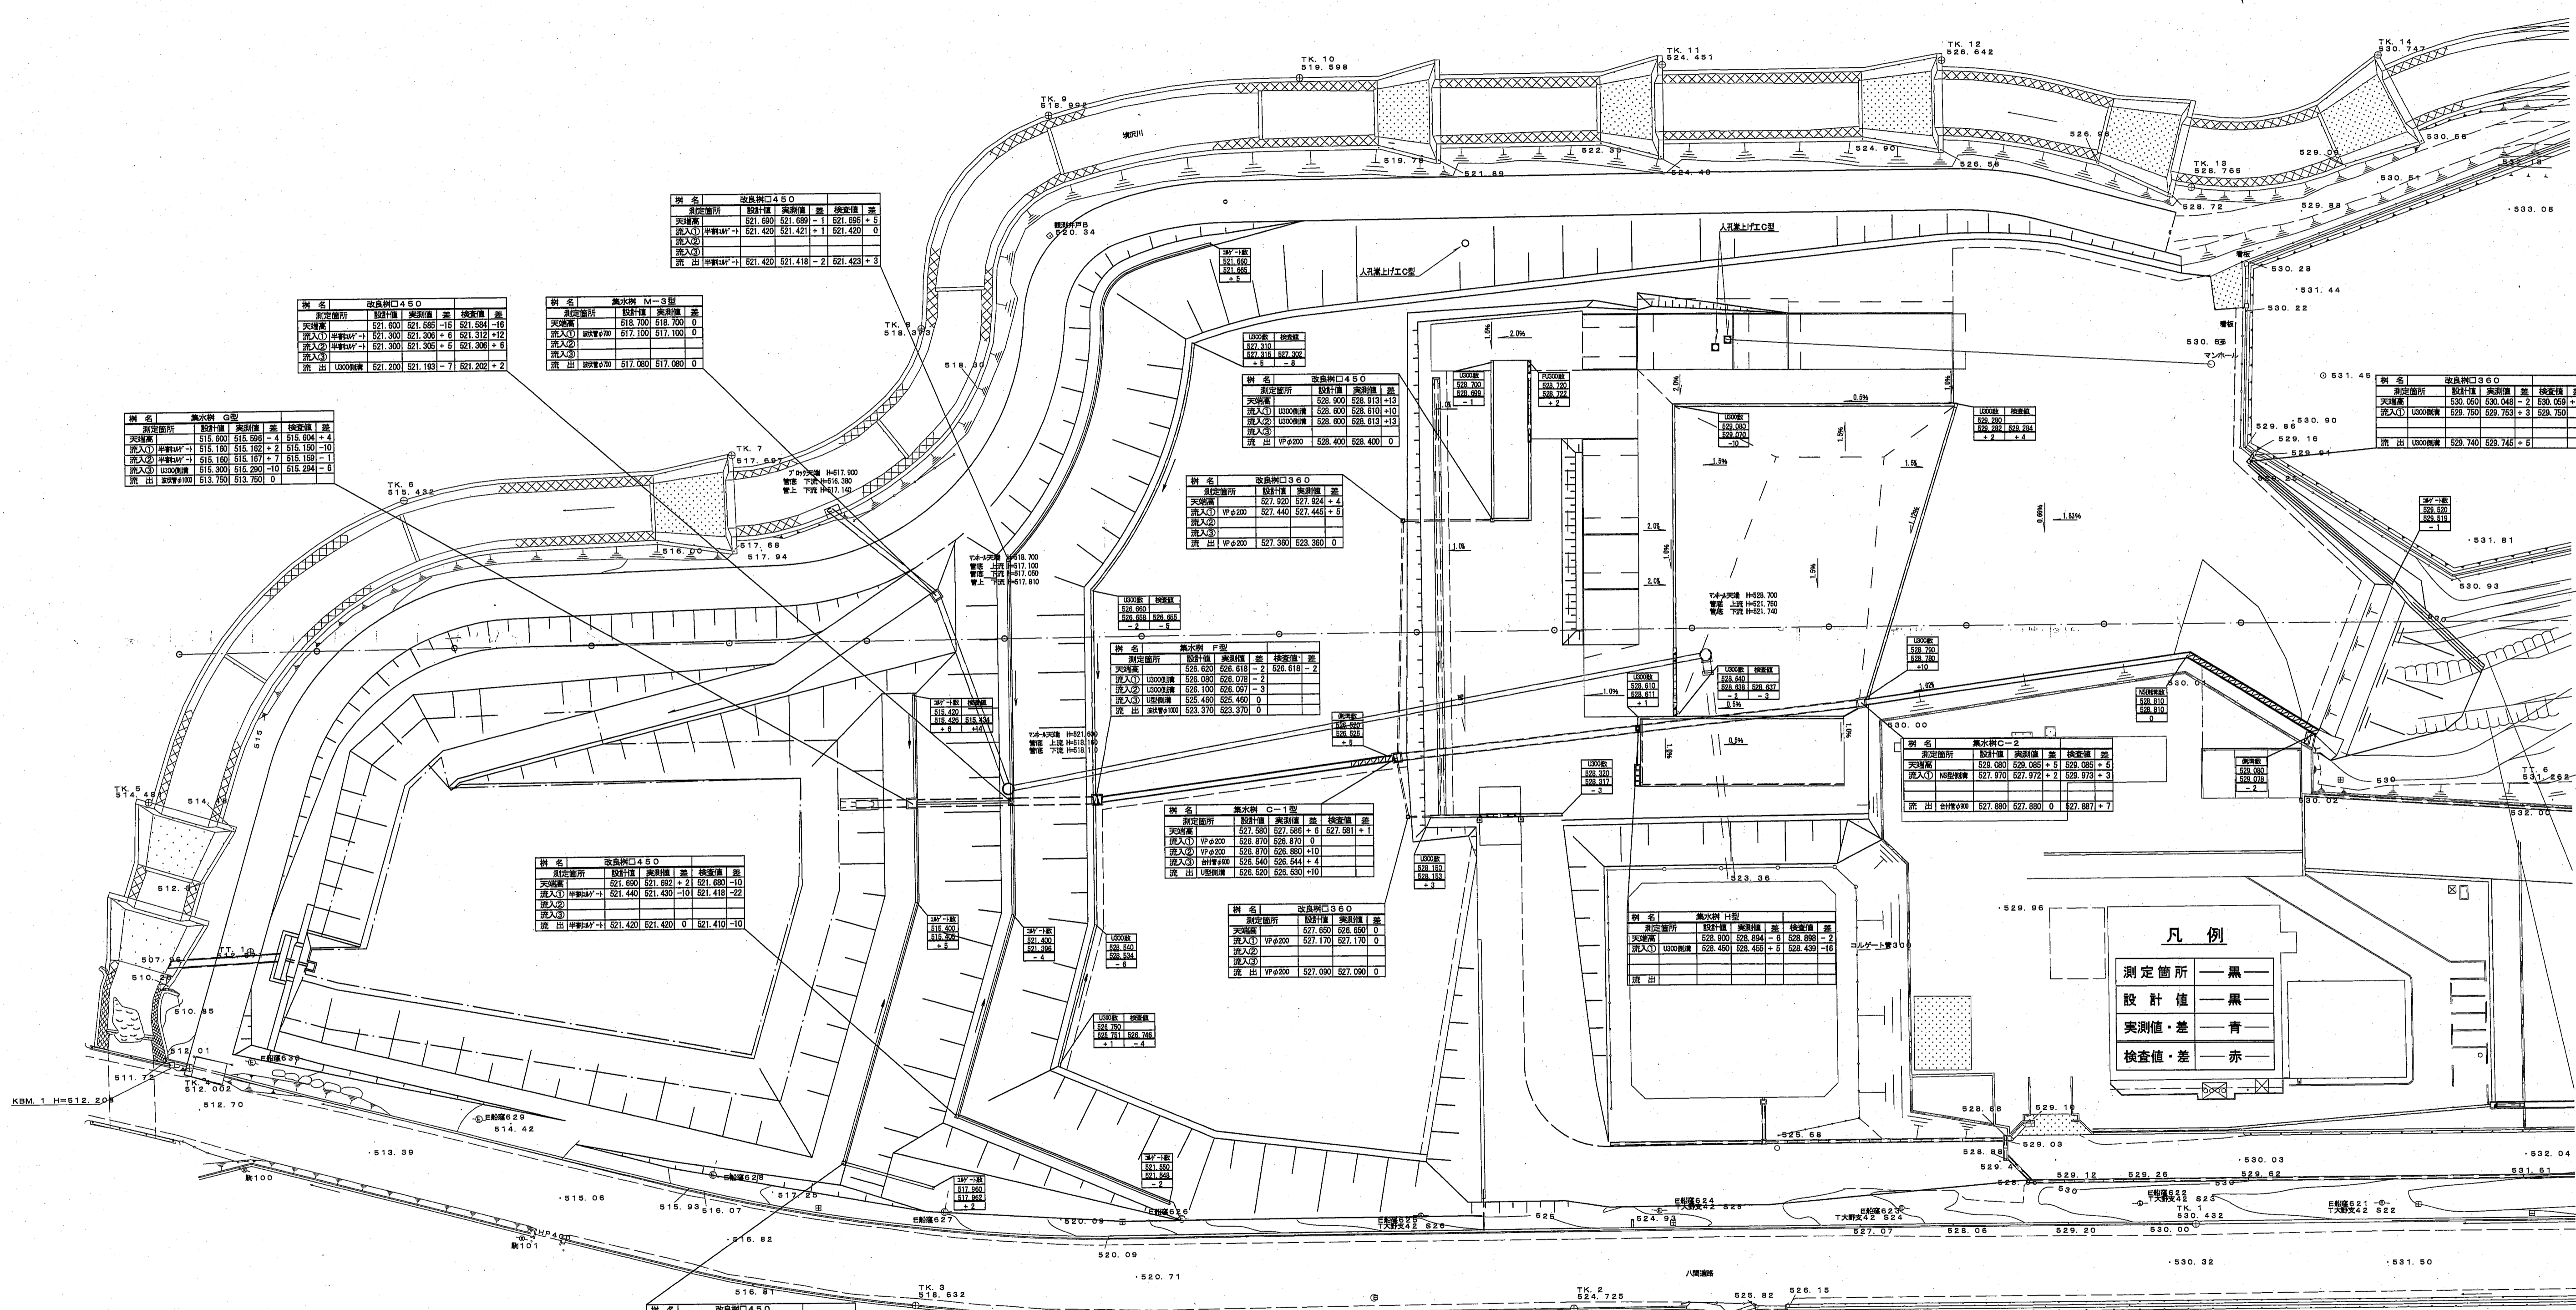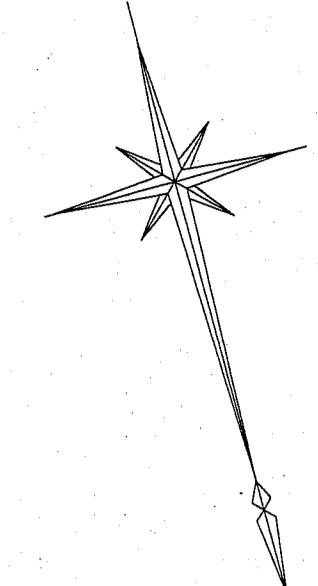


凡例

測定箇所	黒
設計値	黒
実測値・差	青
検査値・差	赤

図面名	排水出来形平面図	業中 1 業
縮尺	図示	作成年月日
事業名	御殿場市粗大廃棄物処理場移転工事	
工事箇所	御殿場市 神場・板妻	地内
年度	平成 年度	工種
市 長	部 長	課 長
審 査	設 計	撰 写
御 殿 場 市		